


TECKENFÖRKLARING

- TRYCKSPILLEDNING PE80 SDR 11
- DRICKSVATTENLEDNING PE80 SDR 11
- | SSV SERVISVENTIL TRYCKSPILL
- | VSV SERVISVENTIL DRICKSVATTEN
- | SAV AVSTÄNGNINGSVENTIL TRYCKSPILL
- | VAV AVSTÄNGNINGSVENTIL DRICKSVATTEN
- SPO SPOLPOST TRYCKSPILL
- VPO SPOLPOST DRICKSVATTEN

ANMÄRKNINGAR


- DIMENSION SERVISLEDNING TS40 PE, V32 PE OM INTE ANNAT ANGES
- TS OCH V-SERVIS FÖRSES MED AVSTÄNGNINGSVENTIL
- SERVISANSLUTNINGAR TS OCH V UTFÖRS MED T-RÖR

SERVISAVSÄTTNING PLAN

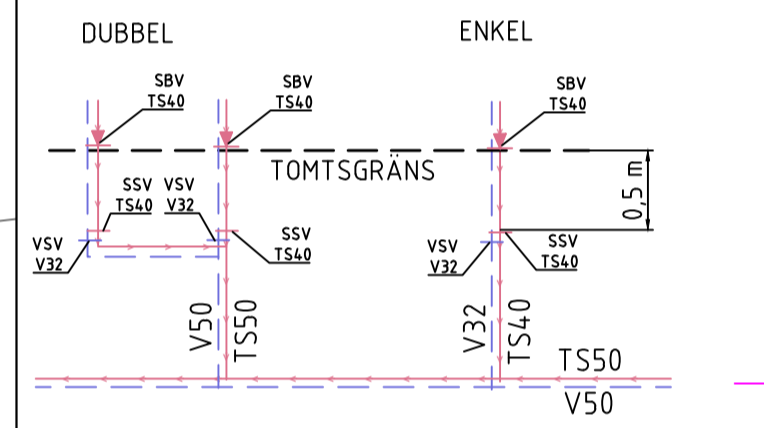

KOORDINATSYSTEM

KOORDINATSYSTEM I PLAN: SWEREF 99 12 00

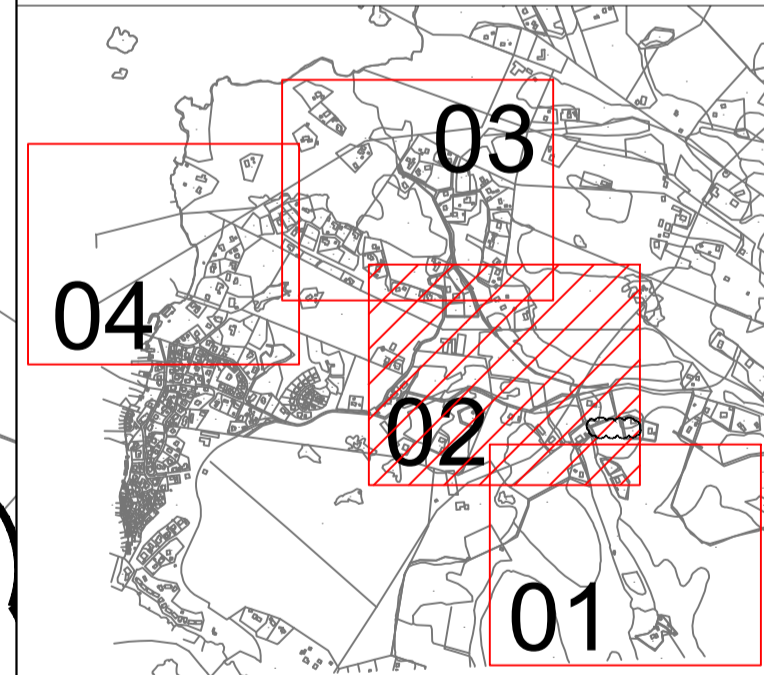

BET	ÄNDRINGEN AVSER	DATUM	SIGN

RELATIONSHANDLING
SKÅFTÖ EVENSÅS
 LYSEKIL KOMMUN

SKANDINAVISK KOMMUNALTEKNIK AB
 KROKSLÄTTIS FABRIKER 45
 431 37 MÖLNDAL
 TEL: 031-797 13 80




ARBETSNR	RITAD AV	KONSTRUERAD AV
	J JACOBS	J JACOBS

DATUM	GRANSKAD AV
2021-03-24	S HASHEMI

ARBETSHANDLING
 NYBYGGNAD TRYCKSPILL OCH VATTEN

SKALA	A1	RITINGSNUMMER	REV
1:1000		R-51-1-002	1

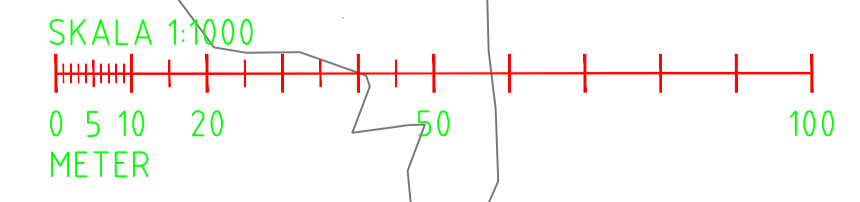

KONNEKTION MOT BLAD R-51-1-001